

2. PLANZEICHENERKLÄRUNG

2.1 Festsetzungen durch Planzeichen

2.1.1 Art der baulichen Nutzung (§9 Abs. 1 Nr. 1 BauGB)

MI Mischgebiet gemäß § 6 BauNVO

2.1.3 Bauweise, Baulinien, Baugrenzen (§9 Abs. 1 Nr. 2 BauGB, §§22 und 23 BauNVO)

- o offene Bauweise
- a abweichende Bauweise
- E nur Einzelhäuser zulässig
- Baugrenze
- Baulinie
- Stellung der baulichen Anlage; hier vorgeschlagene Hauptfirstrichtung

2.1.4 Verkehrsflächen (§9 Abs. 1 Nr. 11 BauGB)

- öffentliche Straßenverkehrsflächen
- private Straßenverkehrsflächen
- Grünfläche als Bestandteil der Verkehrsfläche (Strassenbegleitgrün)
- öffentliche Verkehrsfläche: Fuß- und Radweg
- Straßenbegrenzungslinie

2.1.5 Ver- und Entsorgungsanlagen

- E Hauptversorgungs- und Abwasserleitungen unterirdisch (§9 Abs. 1 Nr. 13 BauGB) (hier: Elektrizität, zu Schutzabständen s. Begründung)
- E Hauptversorgungs- und Abwasserleitungen unterirdisch (§9 Abs. 1 Nr. 13 BauGB) (hier: Elektrizität, zu Schutzabständen s. Begründung)

2.1.6 Grünflächen (§9 Abs. 1 Nr. 15 BauGB)


- private Grünfläche mit Bepflanzungsaufgaben
- Wald im Sinne des Waldgesetzes für Bayern gemäß Amt für Ernährung, Landwirtschaft und Forsten
- zu pflanzende Bäume (§9 Abs. 1 Nr. 25a BauGB)
- zu pflanzende Sträucher (§9 Abs. 1 Nr. 25a BauGB)
- zu erhaltende Bäume (§9 Abs. 1 Nr. 25b BauGB)
- zu erhaltende Sträucher (§9 Abs. 1 Nr. 25b BauGB)
- Umgrenzung von Flächen für Maßnahmen zum Schutz, zur Pflege und zur Entwicklung von Natur und Landschaft (§9 Abs. 1 Nr. 20 BauGB)

2.1.7 Sonstige Festsetzungen

- Grenze des räumlichen Geltungsbereichs des Bebauungsplans (§9 Abs. 7 BauGB)
- mit Geh-, Fahr- und Leitungsrecht zu belastende Fläche entlang der Verrohrung (angenommener Verlauf)
- Bebauung nur nach Rücksprache mit dem Amt für Ernährung, Landwirtschaft und Forsten zulässig
- Umgrenzung von Flächen für Nebenanlagen, Stellplätze, Garagen und Gemeinschaftsanlagen
- Bereich zwischen B 16 und 45 dB(A) Isophone nachts (Schutzbereich), vgl. Satzung § 11


2.3 Hinweise und nachrichtliche Übernahmen

- Vorhandene Gebäude
- 2265/5 Vorhandene Flurstücksnummern
- Vorhandene Flurstücksgrenzen
- Bemaßung, Maßeinheit in m
- Biotopflächen
- Ökflächenkataster-Flächen
- Wasserflächen
- Flora-Fauna-Habitat-Gebiet
- Überschwemmungsgebiet HQ 100
- Verrohrter Teil des Riedgrabens (angenommener Verlauf)
- Baum- und Gehölzbestand im Plangebiet
- Parzellierungsvorschlag

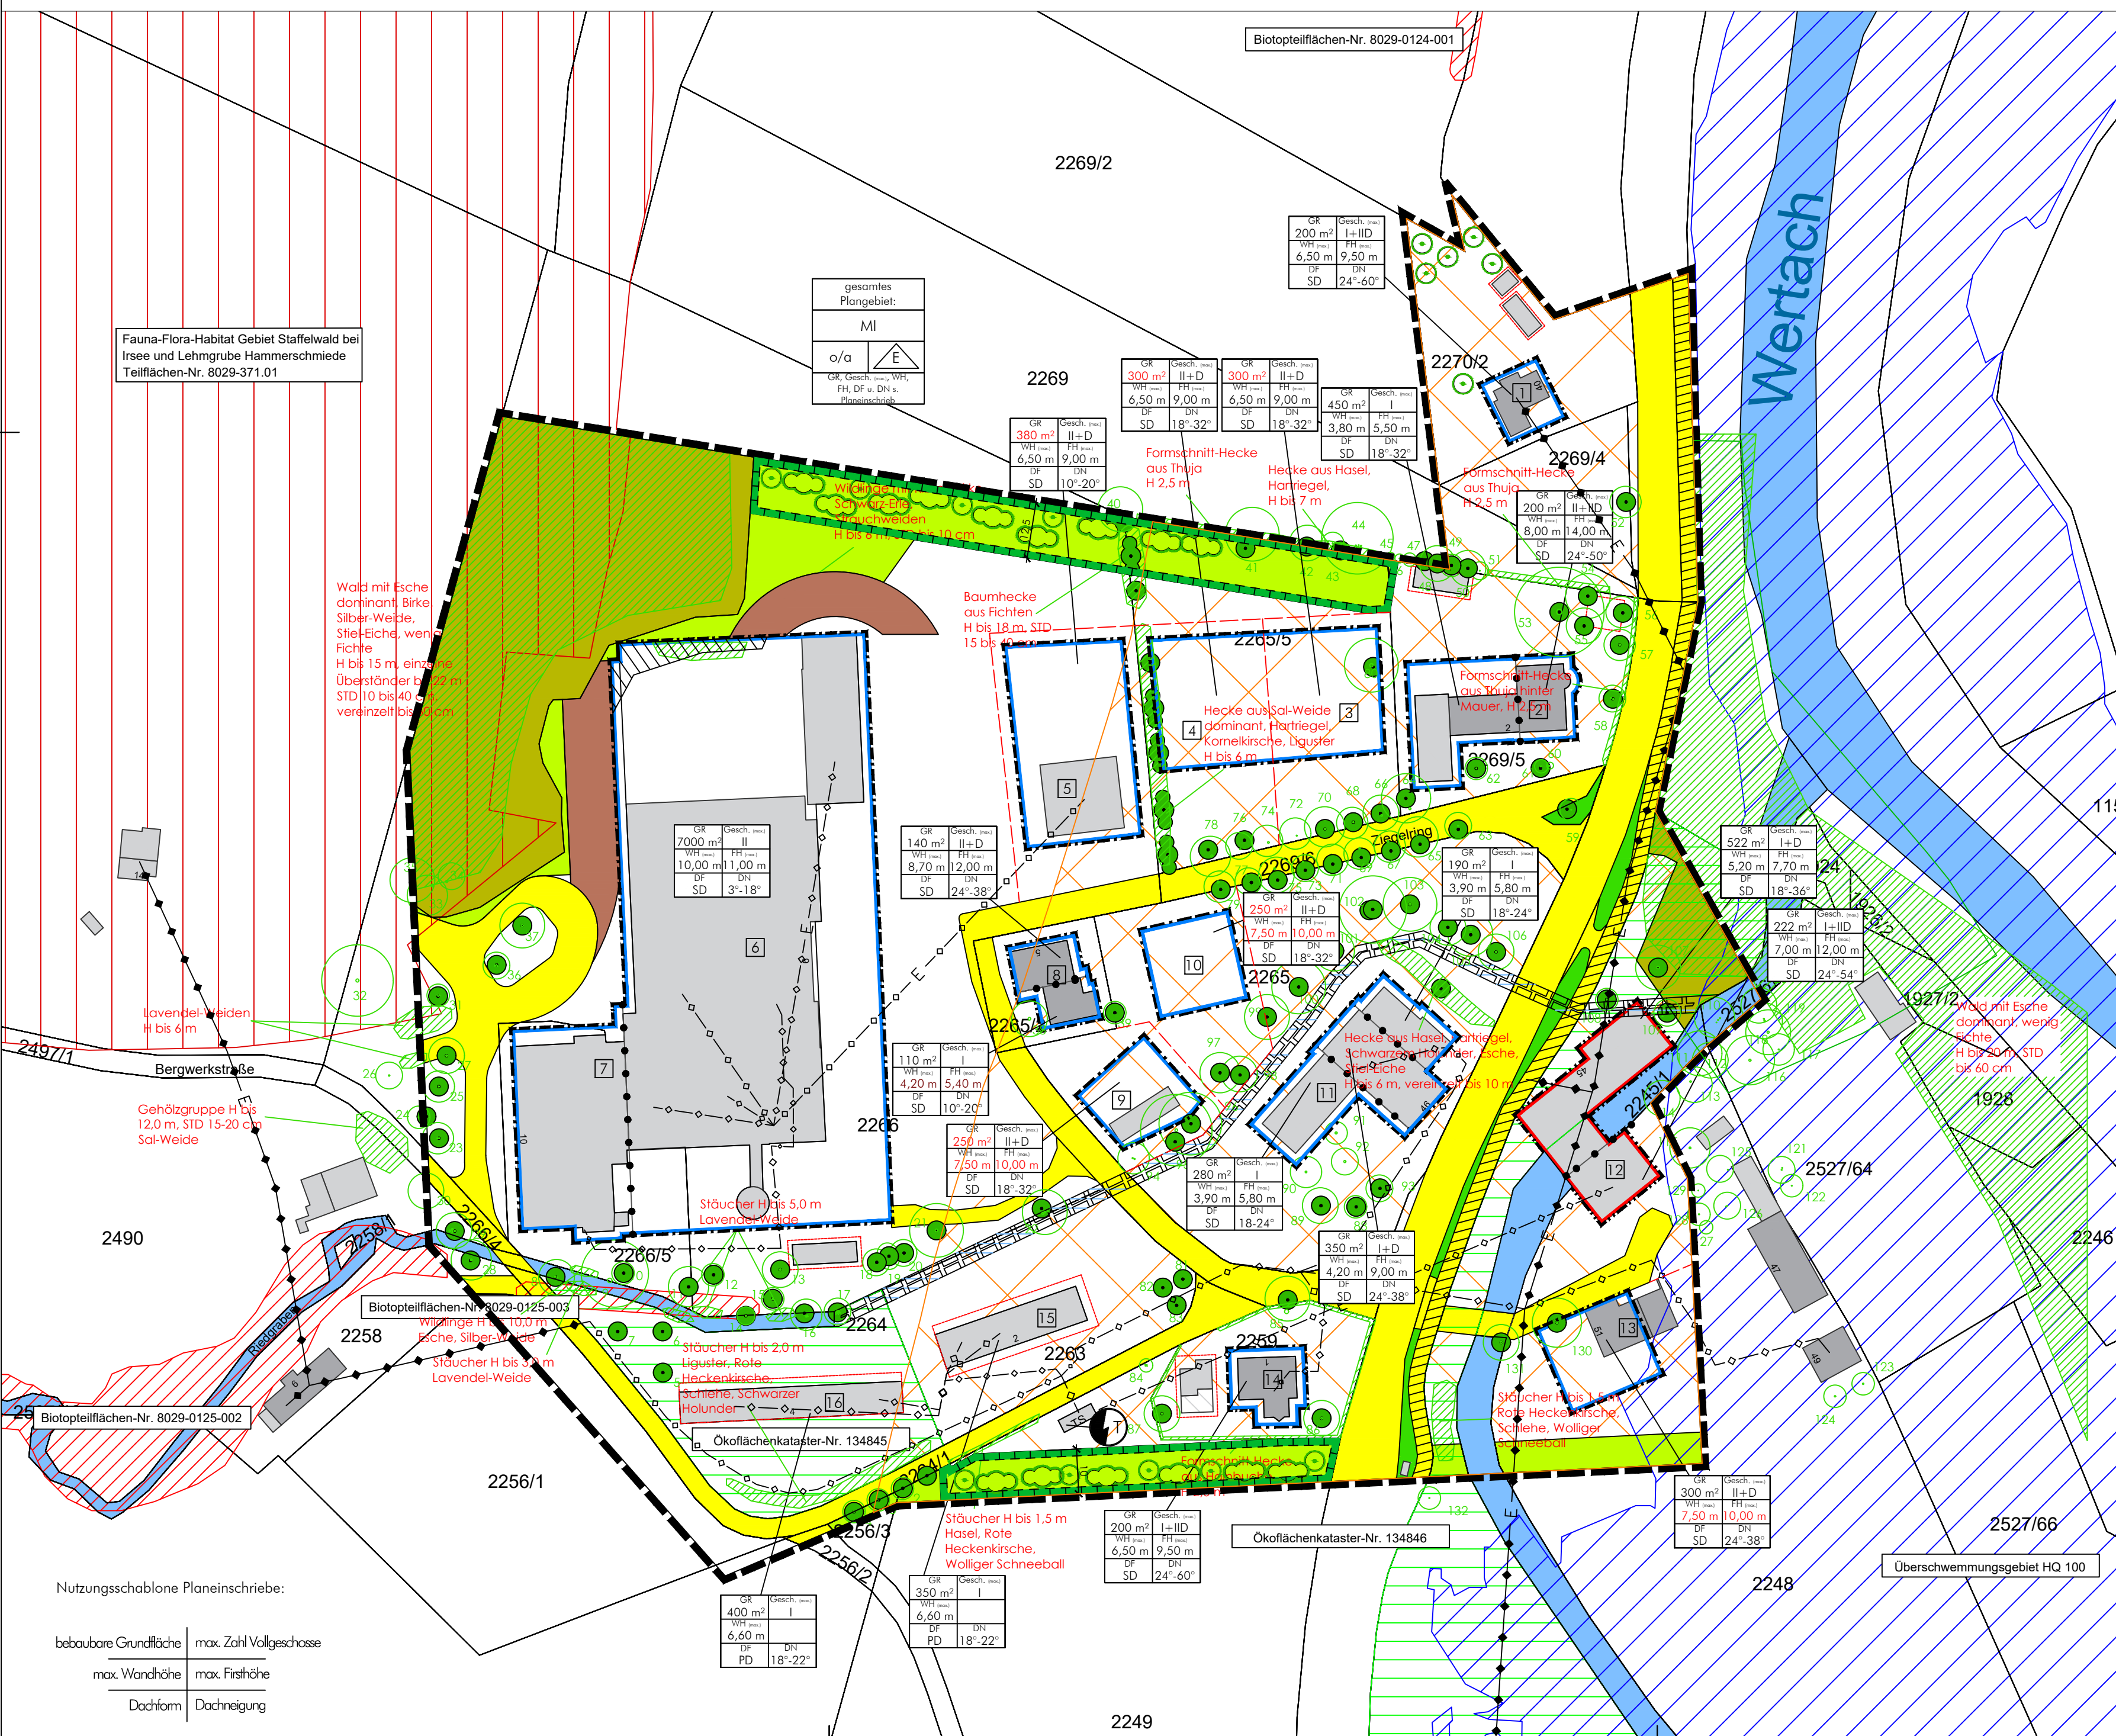


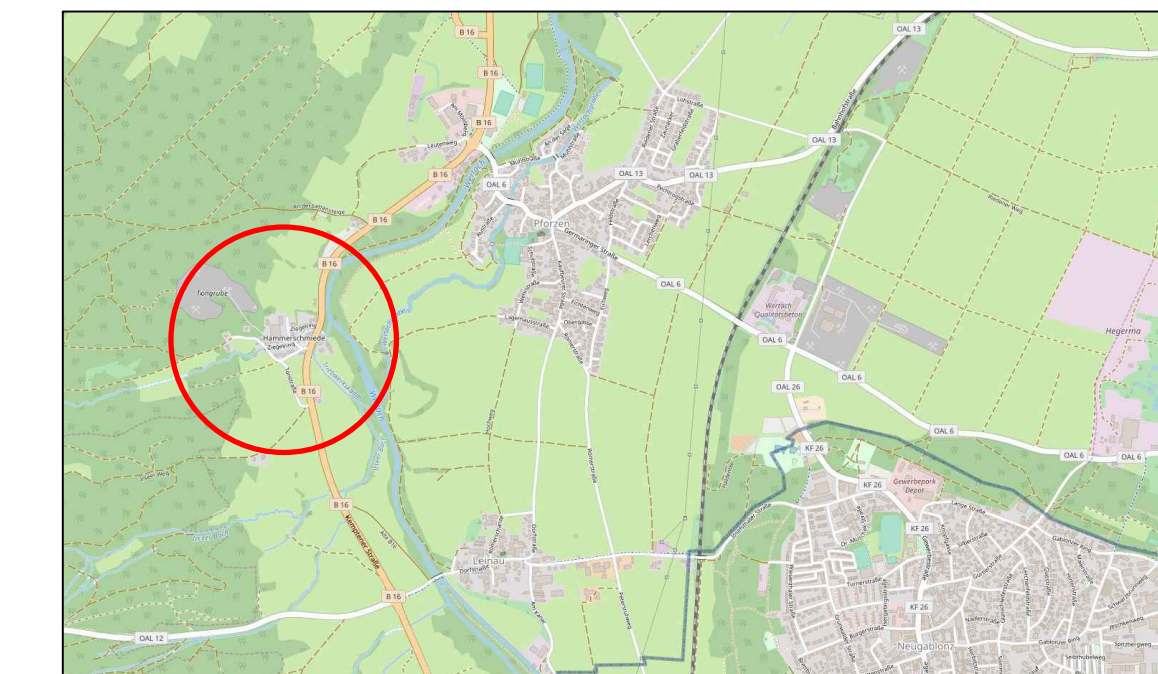

Verfahrensverlauf

- Aufstellungsbeschluss für den Bebauungsplan "Hammerschmiede", 1. Änderung, am 24.10.2022.
- Beratung des Entwurfs mit Billigung zur öffentlichen Auslegung am 24.10.2022.
- Bekanntmachung des Aufstellungsbeschlusses mit Hinweis auf die öffentliche Auslegung am ____, 2022.
- Auslegung gemäß § 3 Abs. 2 BauGB in der Zeit vom ____, 2022 bis zum ____, 2022.
- Beteiligung der Behörden und sonstiger Träger öffentlicher Belange während der öffentlichen Auslegung nach § 4 Abs. 2 i.V.m. § 4a BauGB mit Schreiben vom ____, 2022 und Termin zum ____, 2022.
- Abwägung und Satzungsbeschluss ____, 2022.
- Ausgefertigt am

Herbert Hofer, Bürgermeister Siegel

Herbert Hofer, Bürgermeister Siegel

Herbert Hofer, Bürgermeister Siegel

Herbert Hofer, Bürgermeister Siegel

Gemeinde Pforzen
 Landkreis Ostallgäu
 Bebauungsplan
 "Hammerschmiede", 1. Änderung gemäß § 13 BauGB
 mit rot eingetragenen Änderungen

abtplan büro für kommunale entwicklung
 Inhab. Thomas Haag, M.A. Architekt | Stadtplaner
 Hirschzeller Straße 8
 87600 Kaufbeuren
 Tel 08341 99727.0
 Fax 08341 99727.20
 info@abtplan.de

Entwurf
 i.d.F. vom 24.10.2022